


二广高速公路连山至贺州支线（粤境段）TJ2标段临时用地土地复垦验收项目竣工图

S:用地红线=2751.13平方米,合4.13亩


竣工复垦工程量表				
序号	工程名称	单位	工程量	备注
1、清理工程				
1.1	清理建筑物	m³	926.57	
1.2	清理混凝土拌合设施	m³	1989.83	
1.3	清理硬化地表	m³	2020.08	混凝土厚度0.2米
1.4	弃渣外运	m³	4936.48	运距1.8千米
2、土地平整工程				
2.1	防渗层构造	m²	5448	原土夯实
2.2	客土回覆	m³	3682.5	林地回覆厚度0.3米 水田回覆厚度0.4米
2.3	土壤翻耕	m²	5448	翻耕水田区域
3、土壤改良工程				
3.1	施加有机肥	t	16.01	1吨/亩
4、植被重构工程				
4.1	种植杉树	株	1253	间距2米*2米
4.2	种植蔬菜	m²	5448	
5、其他工程				
5.1	土质排水沟	m	357.47	
5.2	混凝土灌溉渠	m	118	宽0.5米,深0.5米
5.3	消力池	座	1	0.5米*1米*1米
5.4	撒播草籽	kg	10	45千克/公顷
5.5	田埂修筑	m	340	宽0.3米,高0.3米

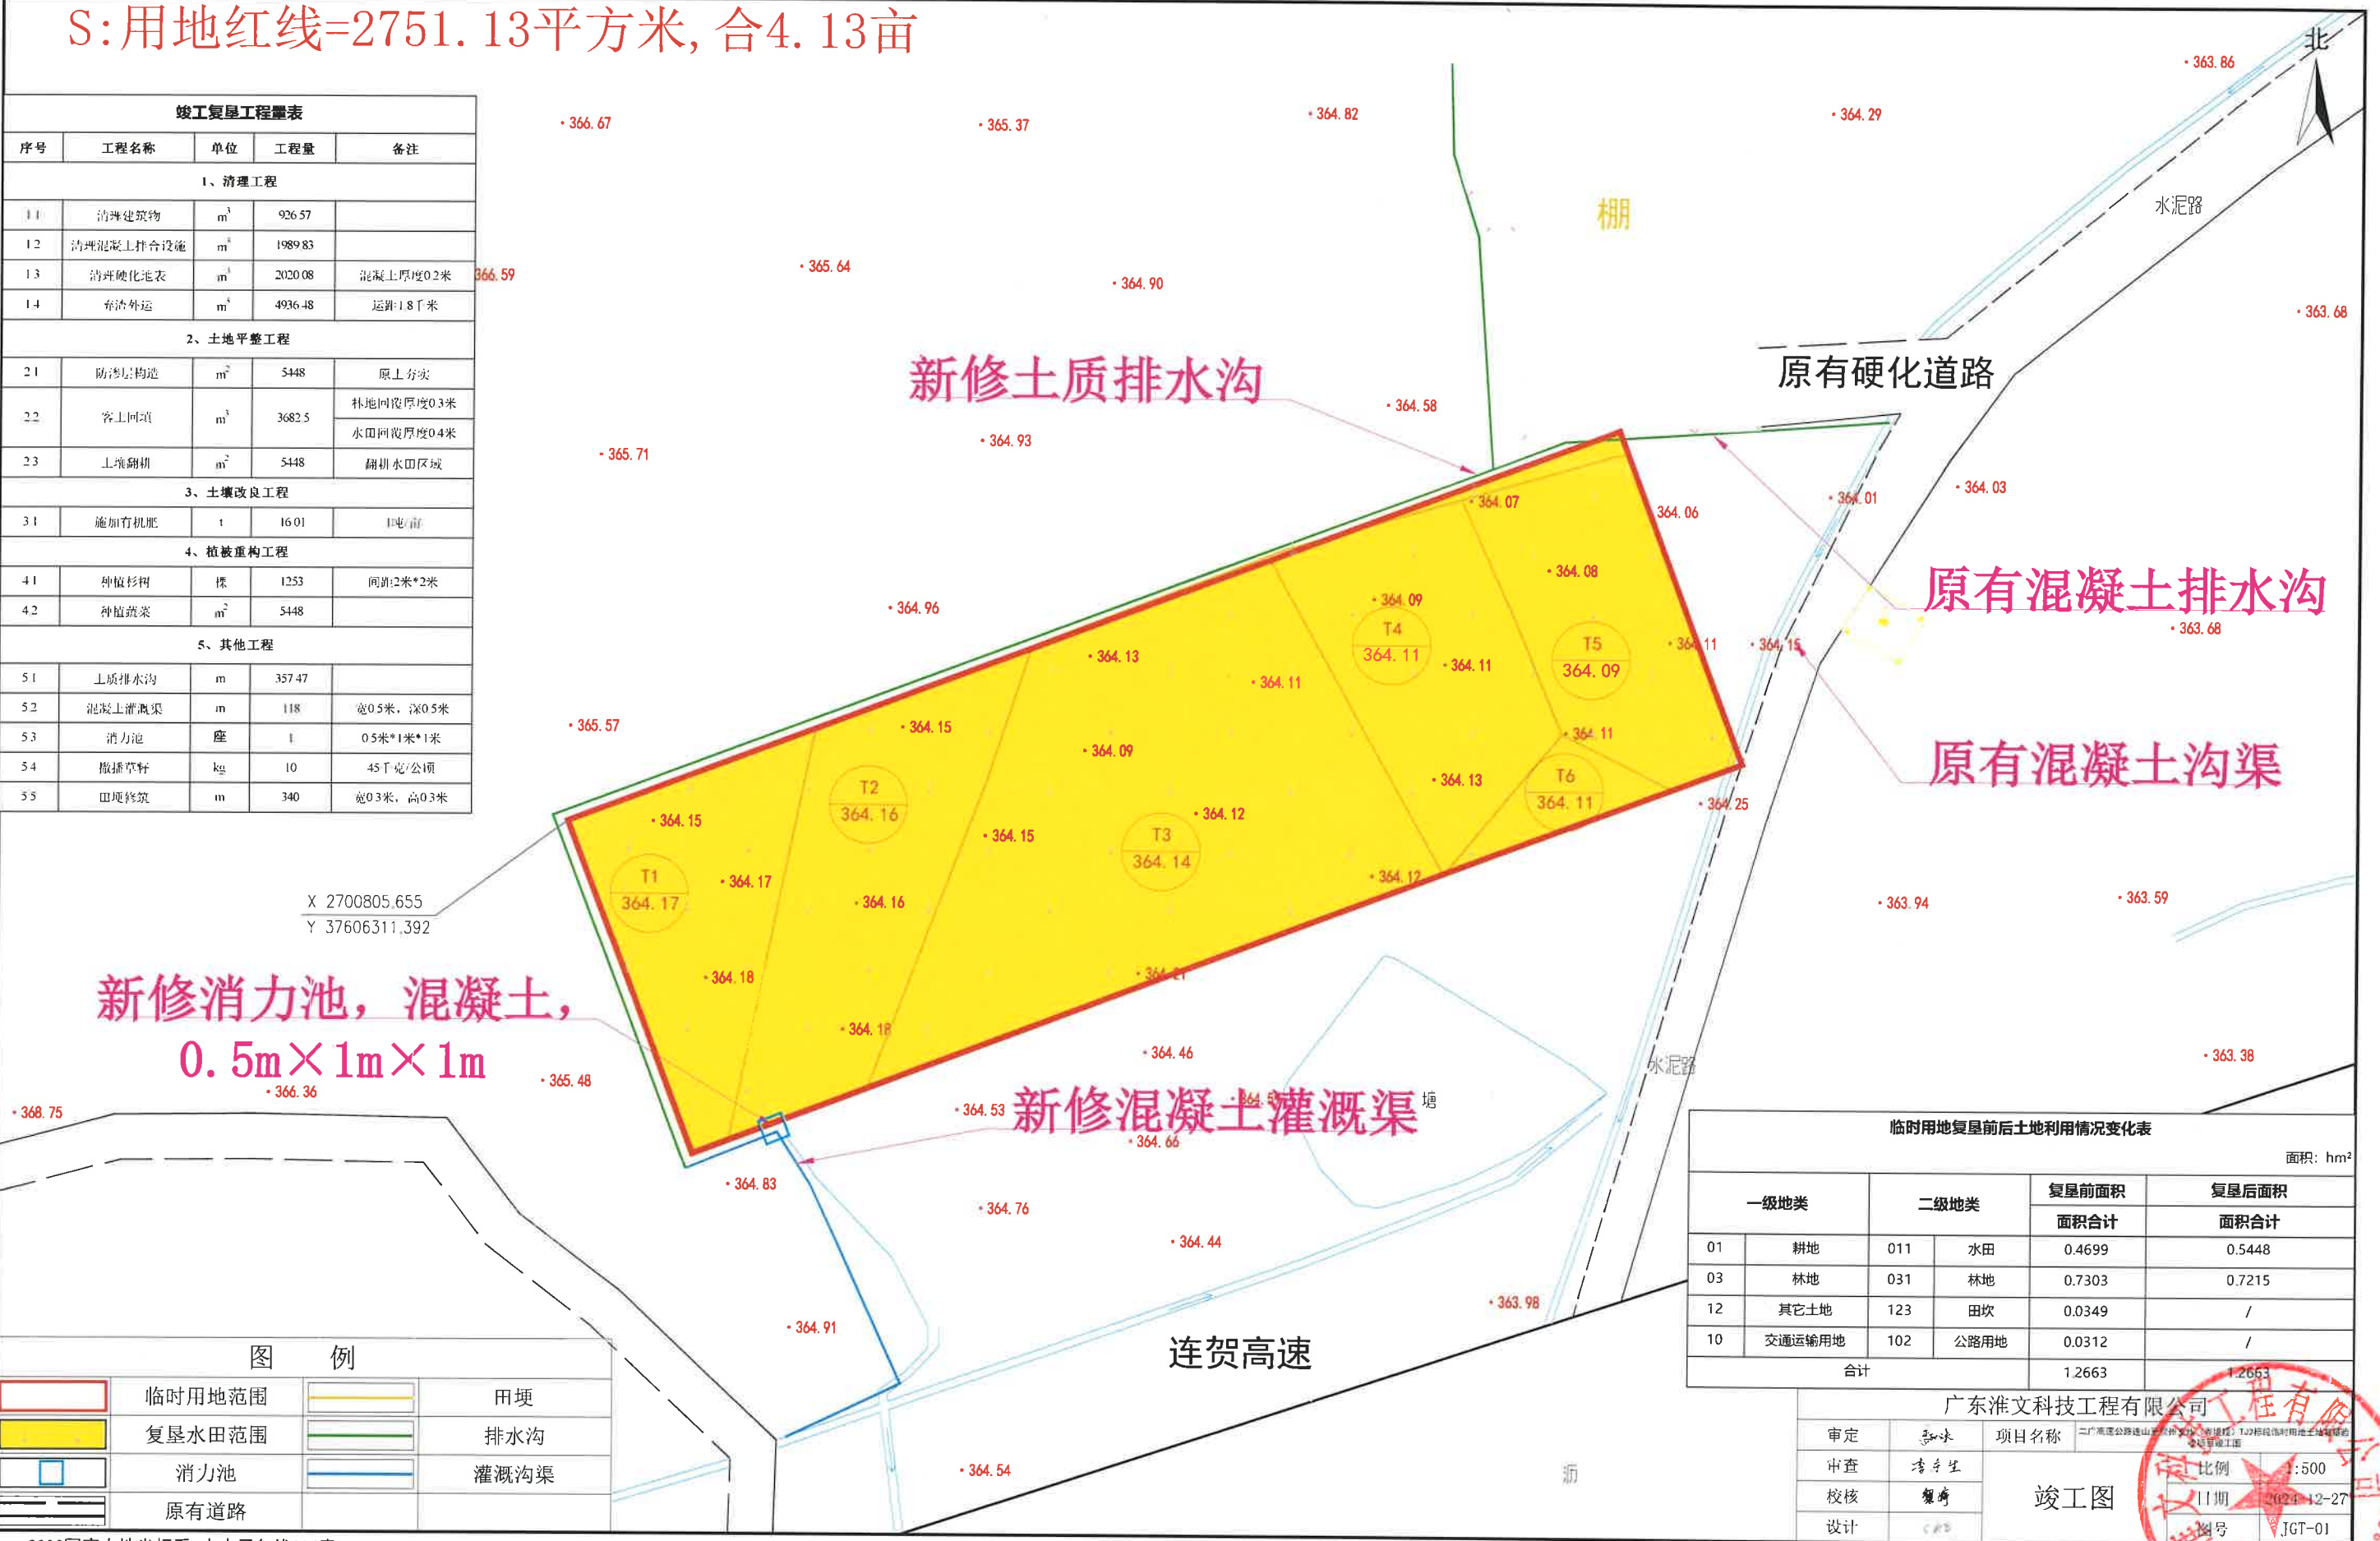

临时用地复垦前后土地利用情况变化表					
面积: hm²					
一级地类		二级地类		复垦前面积	复垦后面积
				面积合计	面积合计
01	耕地	011	水田	0.4699	0.5448
03	林地	031	林地	0.7303	0.7215
12	其它土地	123	田坎	0.0349	/
10	交通运输用地	102	公路用地	0.0312	/
合计				1.2663	1.2663

广东淮文科技工程有限公司			
审定	李永生	项目名称	二广高速公路连山至贺州支线（粤境段）TJ2标段临时用地土地复垦验收项目竣工图
审查	李永生	比例	1:500
校核	黎辉	竣工图	日期 2024.12-27
设计	黎辉	图号	JGT-01

2000国家大地坐标系,中央子午线114度.
1985年国家高程基准.
GB/T20257.1-2017版图式.
2024年12月测制.

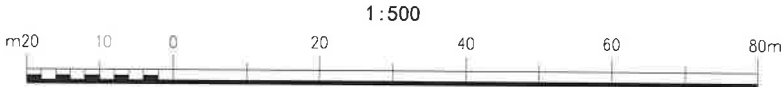

二广高速公路连山至贺州支线（粤境段）TJ2标段临时用地土地复垦验收项目竣工图

S:用地红线=9911.97平方米,合14.87亩



竣工复垦工程量表				
序号	工程名称	单位	工程量	备注
1、清理工程				
1.1	清理建筑物	m³	926.57	
1.2	清理混凝土拌合设施	m³	1989.83	
1.3	清理硬化地表	m²	2020.08	混凝土厚度0.2米
1.4	弃渣外运	m³	4936.48	运距1.8千米
2、土地平整工程				
2.1	防冲层构造	m²	5448	原土夯实
2.2	客土回填	m³	3682.5	林地回覆厚度0.3米 水田回覆厚度0.4米
2.3	土壤翻耕	m²	5448	翻耕水田区域
3、土壤改良工程				
3.1	施加有机肥	t	10.01	1吨/亩
4、植被重构工程				
4.1	种植杉树	棵	1253	间距2米*2米
4.2	种植蔬菜	m²	5448	
5、其他工程				
5.1	土质排水沟	m	357.47	
5.2	混凝土灌溉渠	m	118	宽0.5米,深0.5米
5.3	消力池	座	1	0.5米*1米*1米
5.4	撒播草籽	kg	10	45千克/公顷
5.5	田埂修筑	m	340	宽0.3米,高0.3米

图 例			
	临时用地范围		田埂
	复垦水田范围		复垦为林地范围
	排水沟		灌溉沟渠
	原有道路		

临时用地复垦前后土地利用情况变化表					
				面积: hm²	
一级地类		二级地类		复垦前面积	复垦后面积
				面积合计	面积合计
01	耕地	011	水田	0.4699	0.5448
03	林地	031	林地	0.7303	0.7215
12	其它土地	123	田坎	0.0349	/
10	交通运输用地	102	公路用地	0.0312	/
合计				1.2663	1.2663

广东淮文科技工程有限公司					
审定	张峰	项目名称	二广高速公路连山至贺州支线（粤境段）TJ2标段临时用地土地复垦验收项目	比例尺	1:1000
市监	李启宝	竣工图	日期	2024-12-27	
校核	魏博	设计	图号	JGT-02	

广东淮文科技工程有限公司

2000国家大地坐标系,中央子午线114度.
1985年国家高程基准.
GB/T20257.1-2017版图式.
2024年12月测制.

