连山壮族瑶族自治县德建水库供水工程临时用地（II）竣土地复垦项目竣工图

序号	项目	单位	数量		
一	项目概况	连山壮族瑶族自治县德建水库供水工程临时用地（II）复垦项目			
1	建设地点	吉田镇石溪村委会石头塘村			
2	土地复垦情况		设计	变化	竣工
3	项目复垦规模	亩	10.09	0	10.09
二	建设内容				
1	拆除工程				
1.1	石渣和石块清理（2公里）	立方米	1345	0	1345
1.2	石渣和石块外运	立方米	1345	0	1345
1.3	客土购买	立方米	1492	-172	1320
1.4	客土运输	立方米	1492	-172	1320
1.5	表土覆土	立方米	1492	-172	1320
2	土壤改良工程				
2.1	土地翻耕	亩	7.46	2.45	9.91
2.1.1	有机肥(旱地2.5吨/亩)	亩	1.42	-1.42	0
2.1.2	有机肥(林地0.5吨/亩)	亩	6.04	-5.72	0.32
2.1.3	有机肥(草地0.5吨/亩)	亩	0	9.59	9.59
3	田间配套工程				
3.1	土方开挖	立方米	37	0	49
3.2	田埂夯实	立方米	45	0	0
3.3	蓄水池	座	0	1	1
4	复垦复绿主体工程				
4.1	撒播花生、玉米	亩	1.42	-1.42	0
4.2	种植乔灌木	株	1107	-798	59
4.3	撒播草籽	亩	0	9.59	9.59

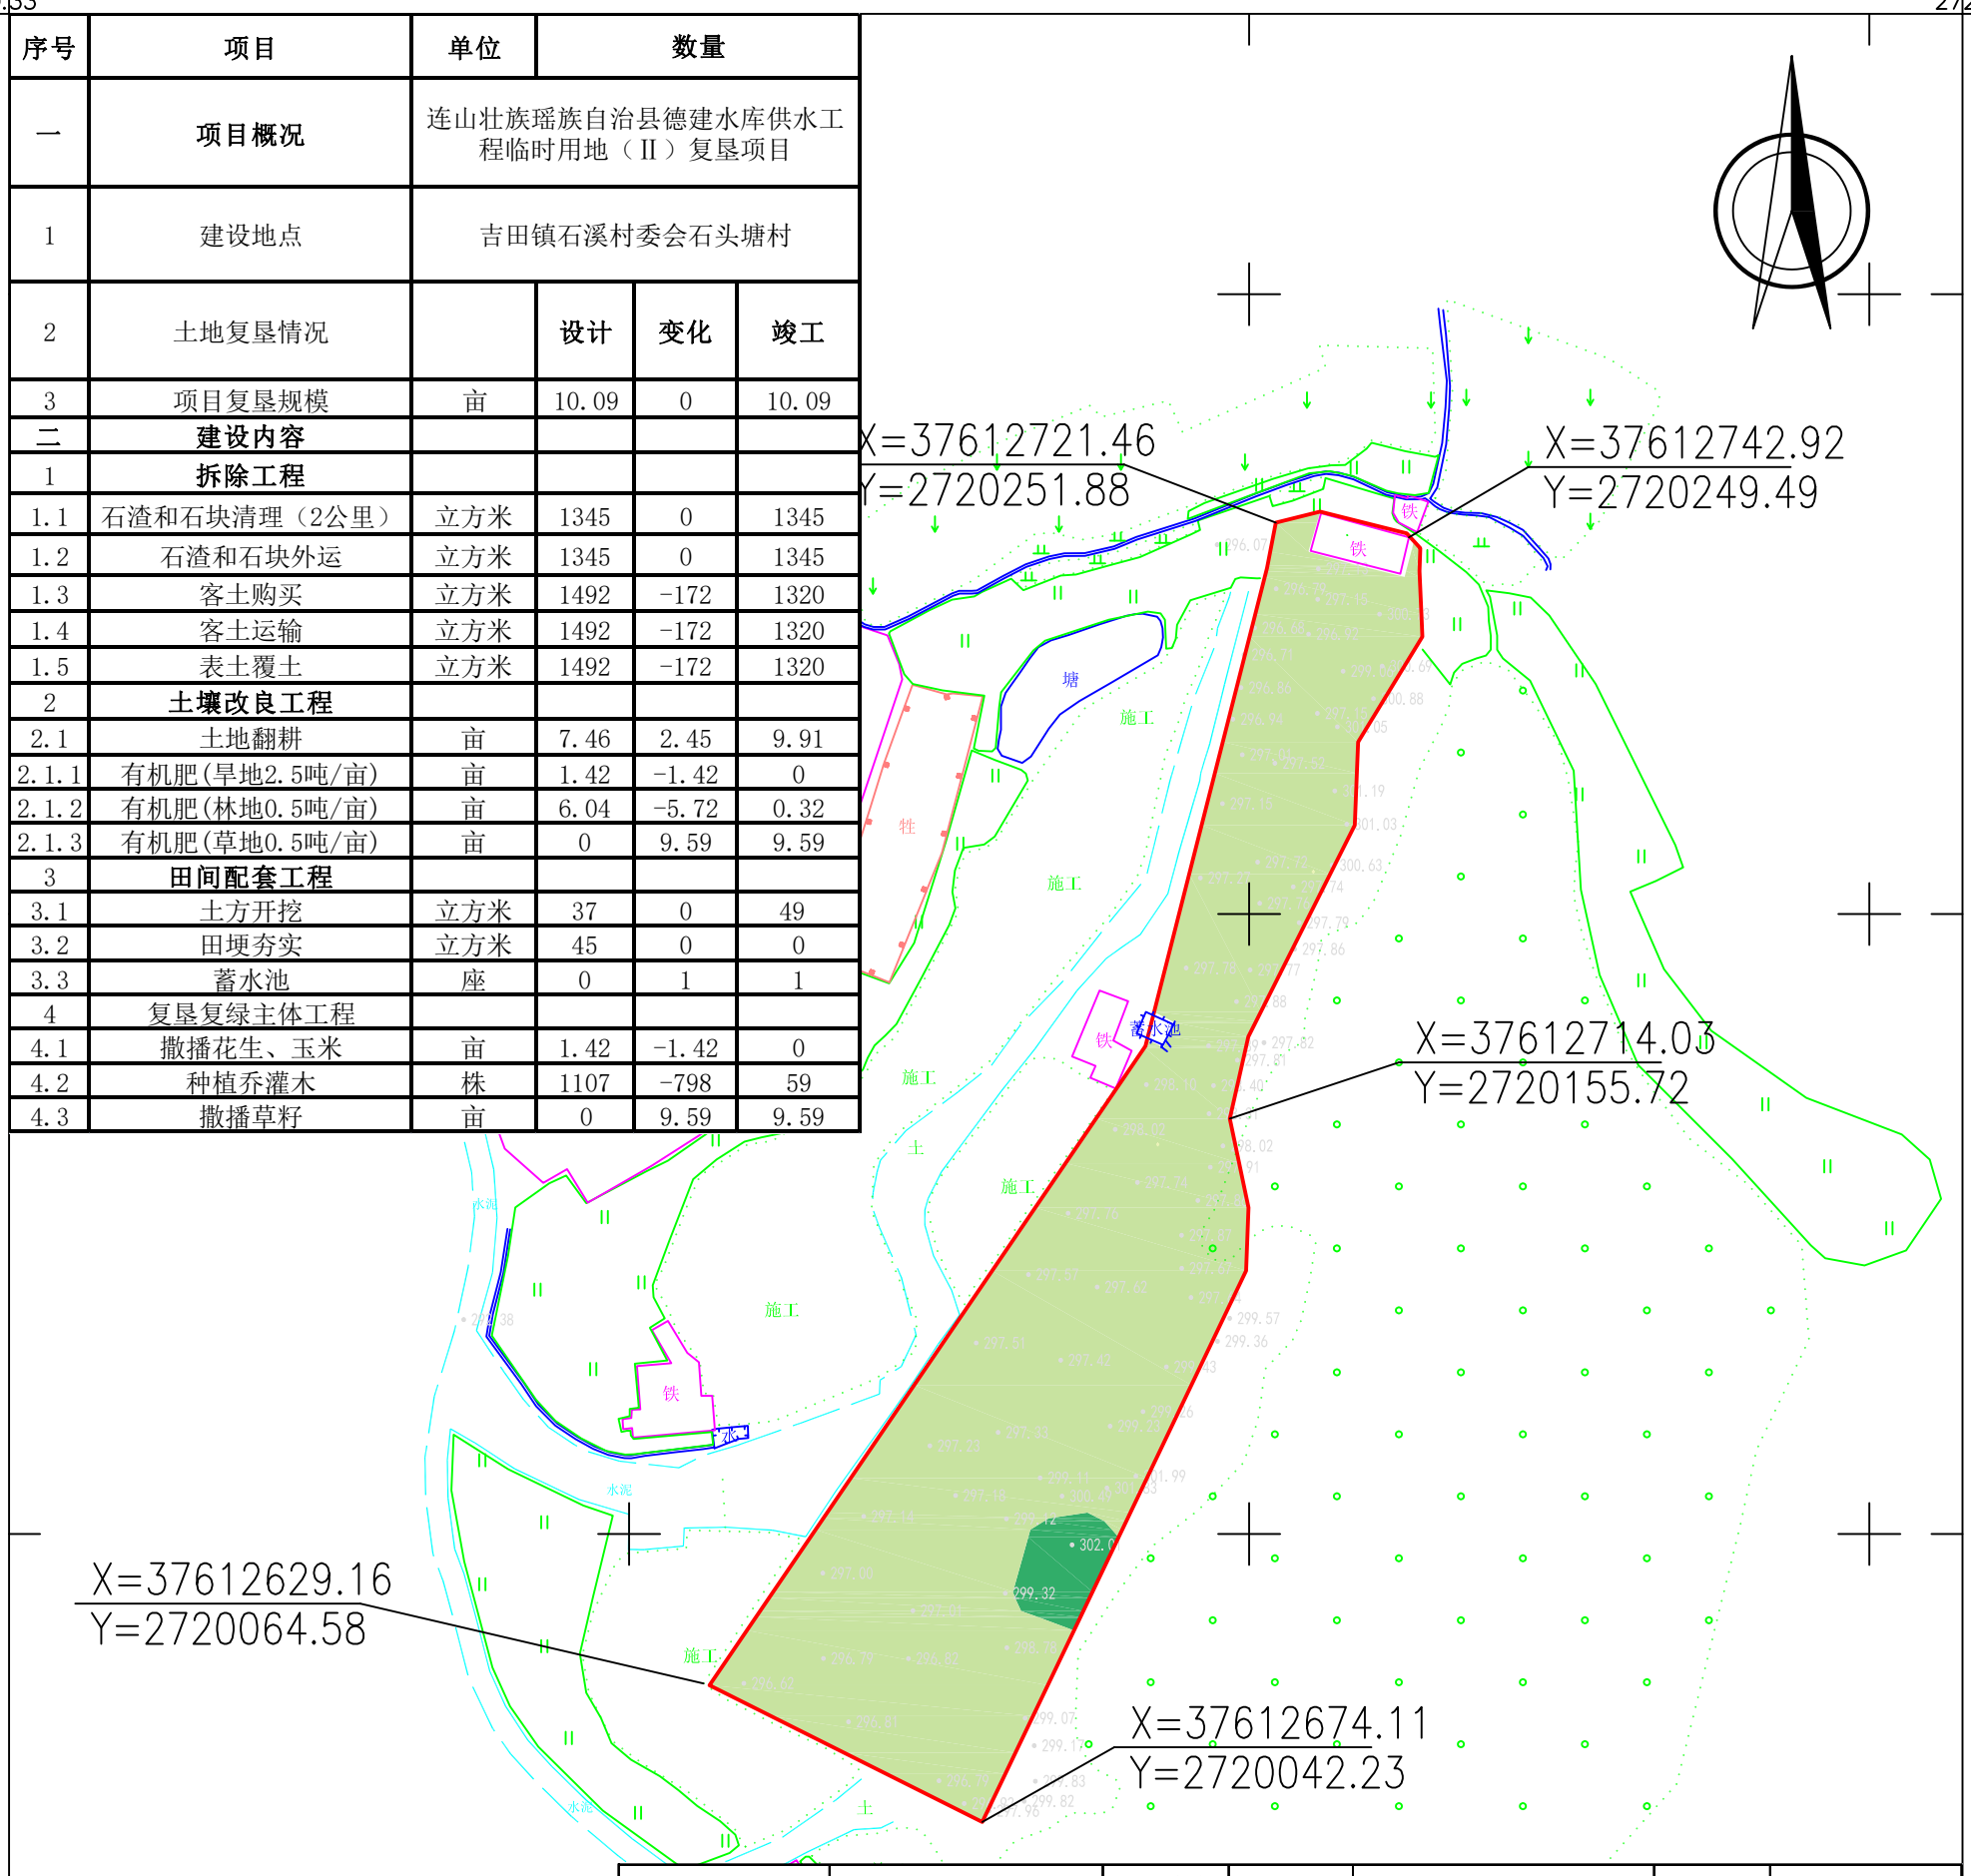

地块名称	原地类		《山自然资（临用）字[2022]1号》批文面积（亩）	2018年地类面积（亩）	实际复垦地类		复垦后面积（亩）	复垦后面积（公顷）
连山壮族瑶族自治县德建水库供水工程临时用地（II）复垦	103	旱地	—	—	103	旱地	—	—
	131	林地	0.27	0.27	131	林地	0.32	0.0212
	205	采矿用地	9.82	9.82	0702	沟渠	0.02	0.0015
	—	—	—	—	404	其他草地	9.59	0.6389
	—	—	—	—	1107	农村宅基地	0.16	0.0109
合计			10.09	10.09	—	—	10.09	0.6725

图　例

复垦林地	
复垦草地	
项目范围	
拐点坐标	X=38396254.82 Y=2599771.88

清远市远业农业科技有限公司

核定	黄之健	连山壮族瑶族自治县德建水库供水工程临时用地（II）竣土地复垦项目		竣工	阶段
审查	谢东华			竣工图	部分
校核	张赐南	土地复垦竣工图			
设计	陈飞				
制图	陈飞	比例	1:1000	日期	2025年8月
				图号	01

2000国家大地坐标系
1985国家高程基准

1:1000